



Ansicht Süd-Ost

Ansicht Nord-West

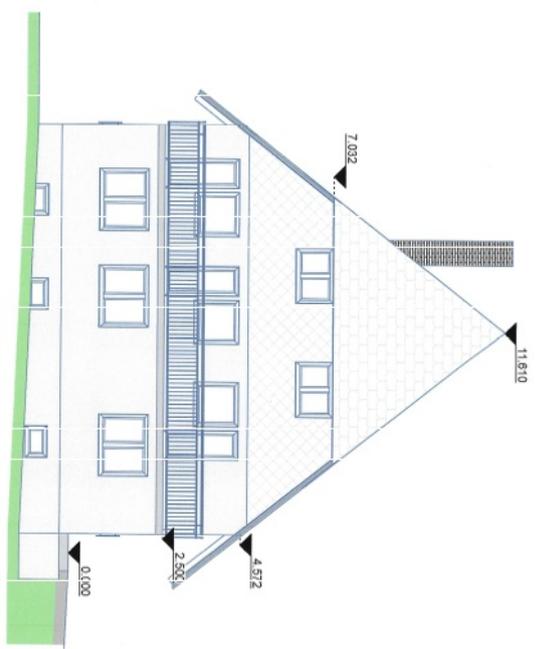

Ansicht Süd-West

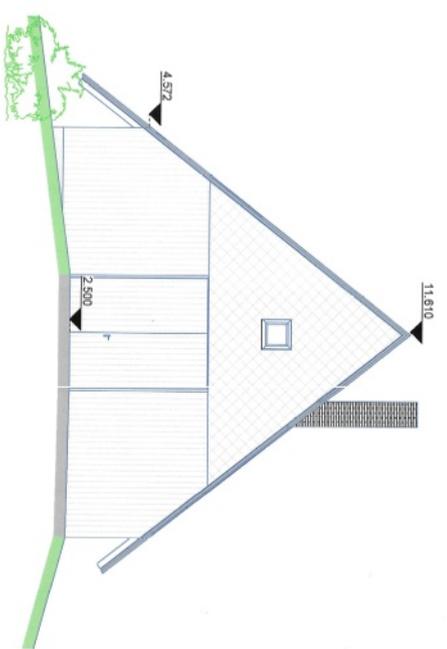

Ansicht Nord-Ost

<h1>Bestandsplan</h1>		 Kienzler Vöhrrenbach 78147 Vöhrrenbach • Schulzenstraße 28 Tel.: 07727/91 94 1/1 • Fax: 07727/91 94 03 www.kienzler-fvoehrenbach.de info@zimmererkienzler.de		 Dipl.-Ing. Christoph Wernet Ingenieurbüro Ch. WernetGmbH Hauptstraße 28 Wolterdingen 78166 Dornauschlingen <i>Christoph Wernet</i>	
Bauvorhaben:		Erneuerung bestehender Dachstuhl und Erweiterung durch eine Dachgaube			
Bauherr:	Bauort:	Lgb. Nr.:		658	
	Dreihäuser 2 78112 St. Georgen - Stockwald				
Planinhalt:	Ansichten Bestand	Maßstab:		1 : 100	
Der Planentwerfer:		Der Bauherr:			
Erikus Spiekermann Zimmerermeister Schulzenstraße 28 78147 Vöhrrenbach					
Gezeichnet am: 24.03.2023					